ELECTRO-TEST V.Z.W. ASBL

Steenwagenstraat 48 - 1820 Melsbroek

Officieel erkend controleorganisme / organisme de contrôle agréé

Distributienetbeheerder : Gestionnaire de réseau de distribution :	Nr teller : N° comp :	Index : .....

Verslag van onderzoek
Rapport de contrôle

N° : 30 / 891 / C

Aard onderzoek : Nature du contrôle :	AREI RGIE	86 ⊗	87 ○	88 ○	95 ○	97 ○	270 ⊗	271 ○	276 ○	ARAB RGPT	262 ○	TT ⊗	TN ○	IT ○	Voorschr. stroomlev. Prescription du distributeur ○

Tijdelijk : Temporaire : ○	Kermisinstallatie : Install. Foraine : ○	Indienststelling : Mise en service : ⊗	Uitbreiding : Extension : ○	Vernieuwing : Renouvellement : ○

Plaats van het onderzoek : Lieu du contrôle : Kloosterhof 7 1840 Londerzeel Steenhuffel

Eigenaar : Propriétaire : Stevens - Van Asshe Adres : Adresse : Idem

Ik. / C.I. : .....

Installateur : C. Van den Broeck Merchtem BTW / TVA : 456 - 026 - 890

Datum van het onderzoek : Date du contrôle : 8 - 10 - 2024 Inspecteur : Mengan

Onderzoek / Contrôle : ⊗ Woning / maison ○ Appart. ○

Spanning : Tension : 1x230V	Meter / bord verbinding : Liaison compteur-tableau : WG 10mm	Max. beveiliging : Prot. maximale : 40A Max
Aardelectrode : Electrode de terre : Bus cu pb 1,5 Ohm	Isolatie : Isolement : 21 Mohm	Aantal verdeelborden : Nombre de tableaux : 1

Differentieelschakelaars Interrupteurs différentiels		Beschermde kringen - Circuits protégés :	AREI / RGIE	
In (A)	Δ In (mA)		270	276
40	300	Kringen A - P	⊗	○
40	30	Kringen G - P	⊗	○
			○	○
			○	○
			○	○
			○	○
			○	○
			○	○

Opmerkingen / Remarques : *(zie keerzijde / voir verso)*

Geen

VISUM :

Datum/date :

Besluit / Conclusion

De installatie is — ~~niet~~ — conform met het AREI en mag — ~~niet~~ — tijdelijk — in dienst gesteld worden — in ~~dienst blijven~~.
L'installation ~~est — n'est pas — conforme au RGIE et peut — ne peut pas — temporairement — être mise en service — rester en service~~.
De algemene differentieelschakelaar is verzegeld met een loodje met het teken E.T.
Het ééndraadschema en opstellingsschema werden voor gezien getekend.
~~L'interrupteur différentiel général est scellé par plomb portant l'insigne E.T.~~
Le schéma unifilaire et le schéma de position sont visés.

~~Overeenkomstig artikel 274 van het AREI, moeten zonder vertraging de werken worden uitgevoerd die nodig zijn om de vastgestelde inbreuken te doen verdwijnen, en moeten alle gepaste maatregelen worden getroffen opdat bij het indienst blijven van de installatie de inbreuken geen gevaar zouden vormen voor de personen of goederen.~~

~~Conformément à l' art. 274 du RGIE, les travaux nécessaires pour faire disparaître les infractions constatées au moment de la visite doivent être exécutés sans retard et toutes mesures adéquates doivent être prises pour qu'en cas de maintien en service des installations les infractions ne constituent pas un danger pour les personnes et les biens.~~

Het controlebezoek voorzien door art. 271 van het AREI moet plaats hebben uiterlijk op : 8 / 10 / 2029
La visite de contrôle prévue par l'art. 271 du RGIE doit avoir lieu au plus tard le :

voor de technisch direkteur, de inspecteur: pour le directeur technique, le contrôleur: .....


NOTA ONDERNEMINGEN : Krachtens art. 14 van het hoofdstuk II van Titel II van de Codex moet dit document ter kennis worden gebracht van het Comité voor Preventie en Bescherming van het Werk.
NOTA HUURDERS, EIGENAARS : Krachtens het AREI bent u verplicht : 1) dit proces verbaal te bewaren in het dossier v/d elektrische installatie ; 2) elke wijziging aan de elektr. installatie te vermelden in het dossier ; 3) onmiddellijk de minister van Economische Zaken, direkte elektr. energie in te lichten over elk ongeluk aan personen overkomen en rechtstreeks of onrechtstreeks te wijten aan de aanwezigheid van elektriciteit.

NOTE AUX ENTREPRISES : Conformément à l'art. 14 du chapitre II du Titre II du Codex ce document doit être porté à la connaissance du Comité pour la Prévention et la Protection au Travail.
NOTE AUX LOCATAIRES ET PROPRIETAIRES : Conformément au RGIE vous êtes tenu : 1) de conserver ce procès-verbal dans le dossier de l'installation électrique ; 2) de noter dans le dossier toute modification apportée à l'installation électrique ; 3) de porter à la connaissance du Ministère des Affaires Economiques, direction "énergie électrique" tout accident survenu aux personnes, à imputer directement ou indirectement à la présence d'électricité.

FAM. STEVENS - VAN ASSCHE
KLOOSTERHOF 7
1840 LONDERZEEL


10/10/2004

CV VAN DEN BROECK
BEEKVELD 11
1785 MERCHTEM
BTW 456 026 890

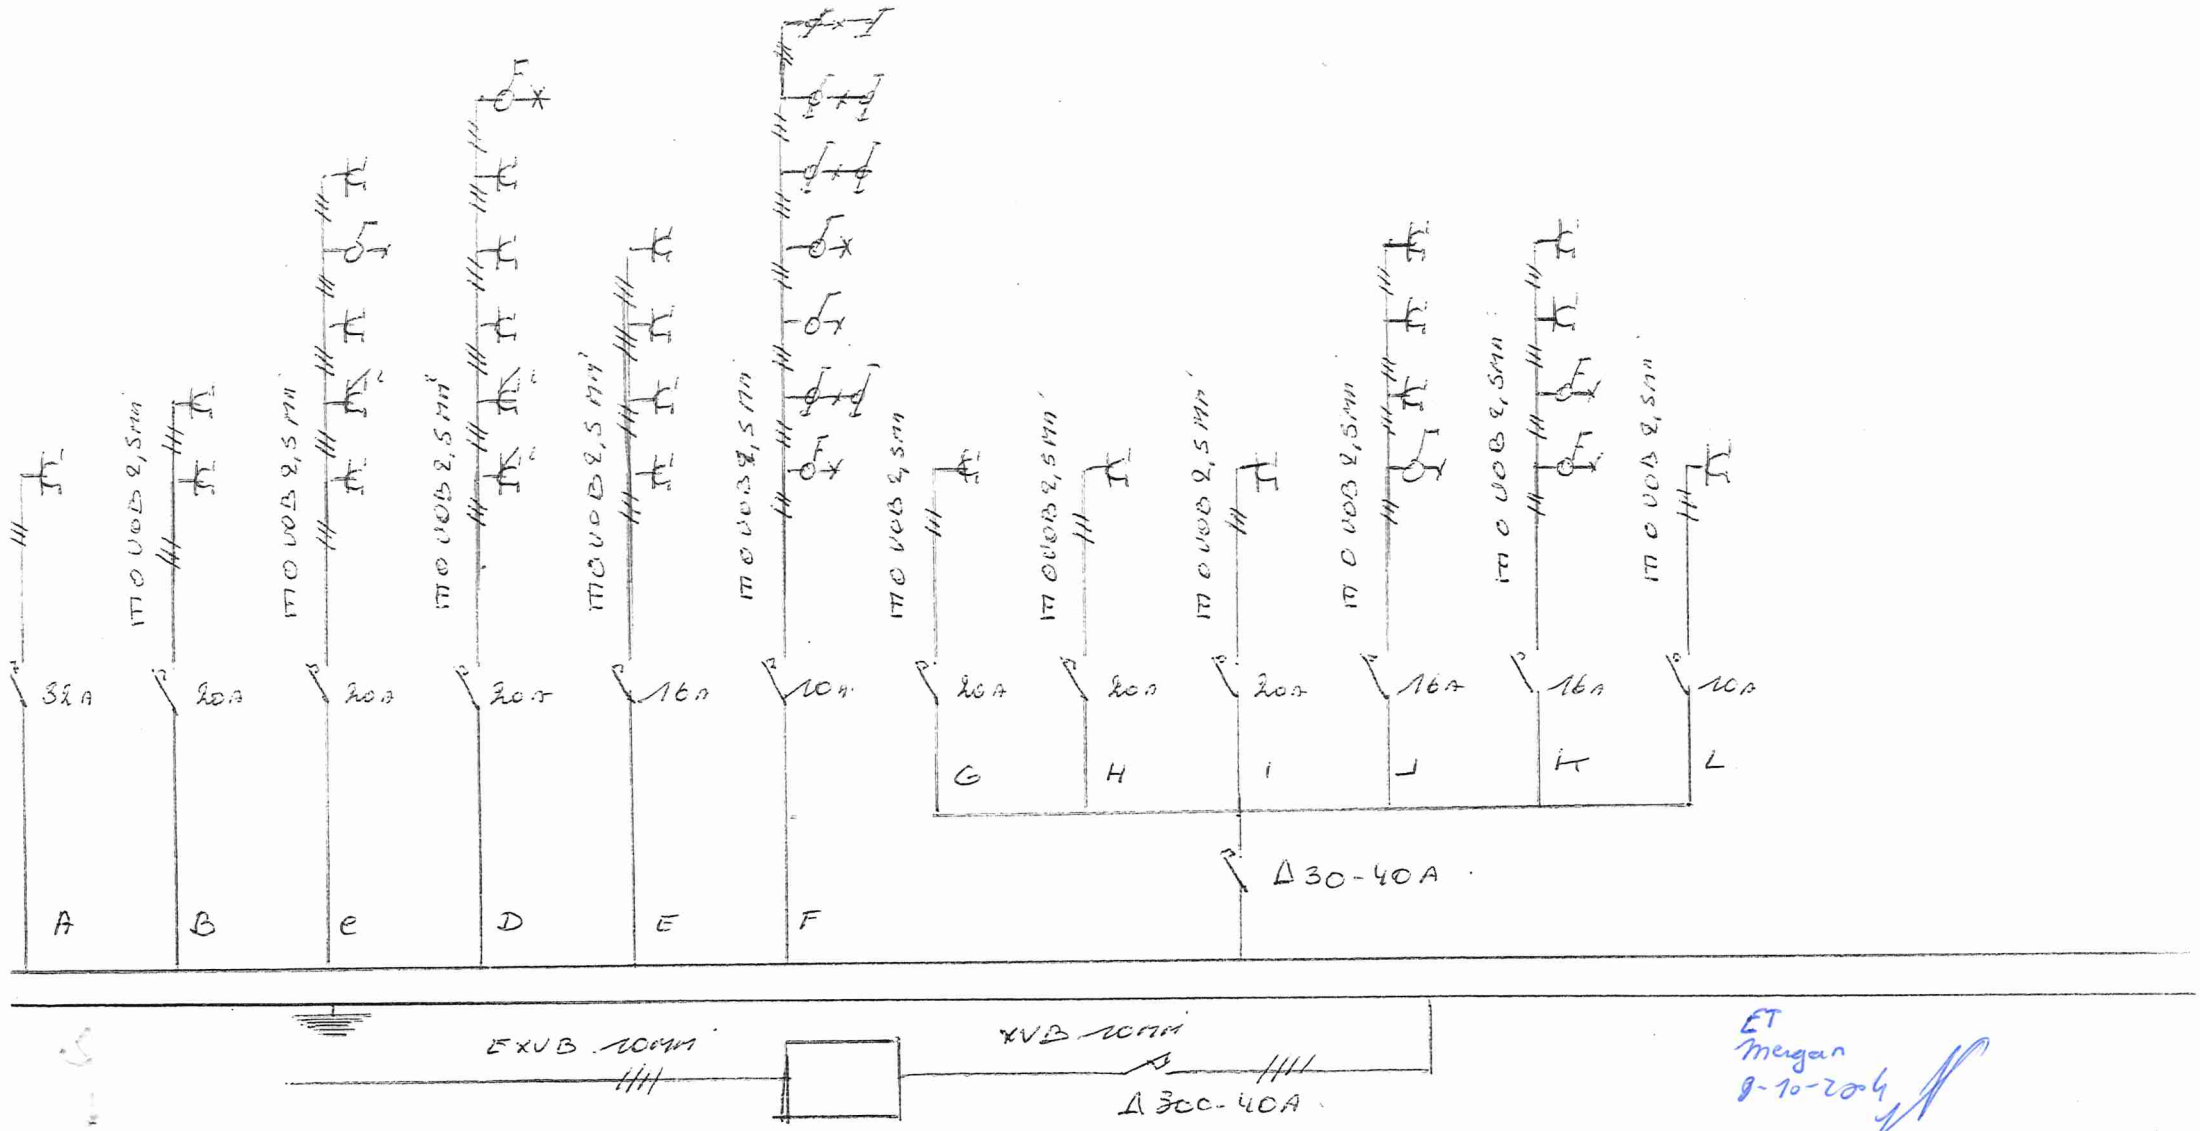


ET
8-10-2004


FAM. STEVENS - VAN ASSCHE
KLOOSTERHOF 7
WONING 14

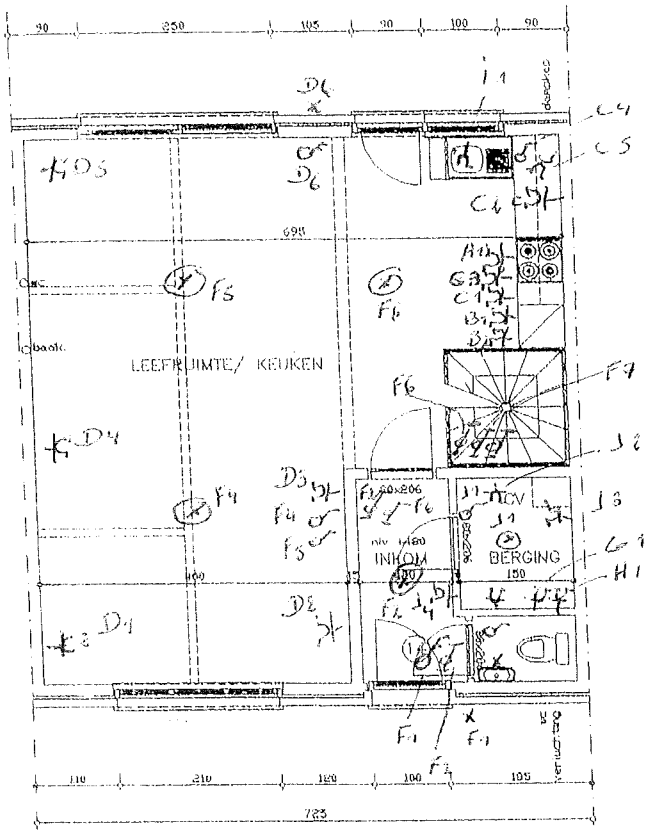


BEGANEGRONDSE VERDIEPING

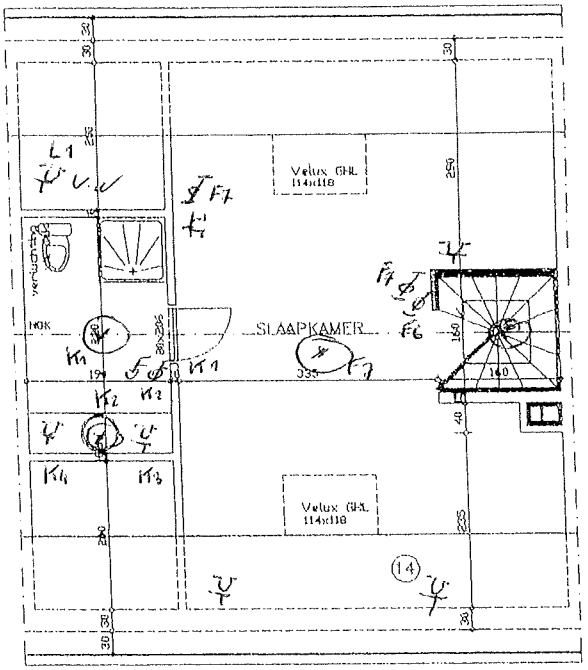

VERDIEPING

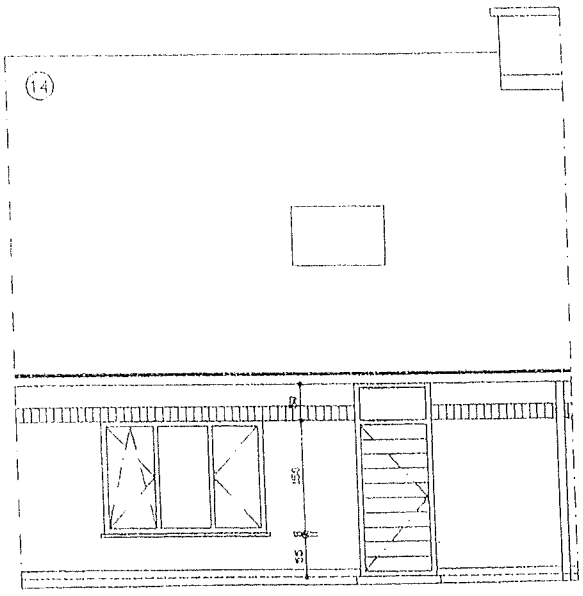

VOORGEVEL

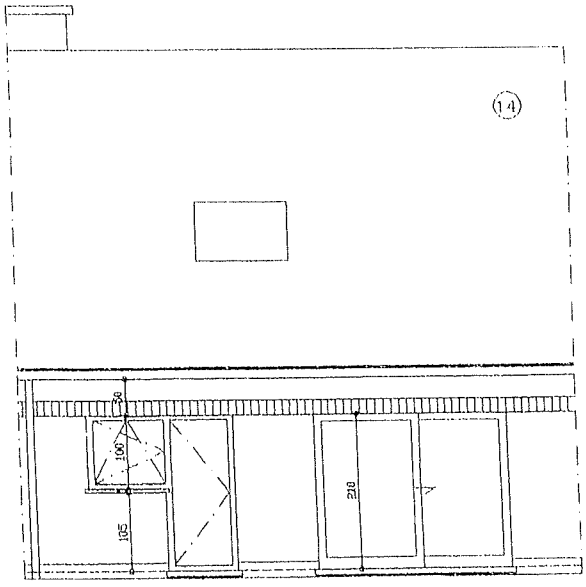

ACHTERGEVEL

10

WONING 14 – schaal 1/100